


全体平面図


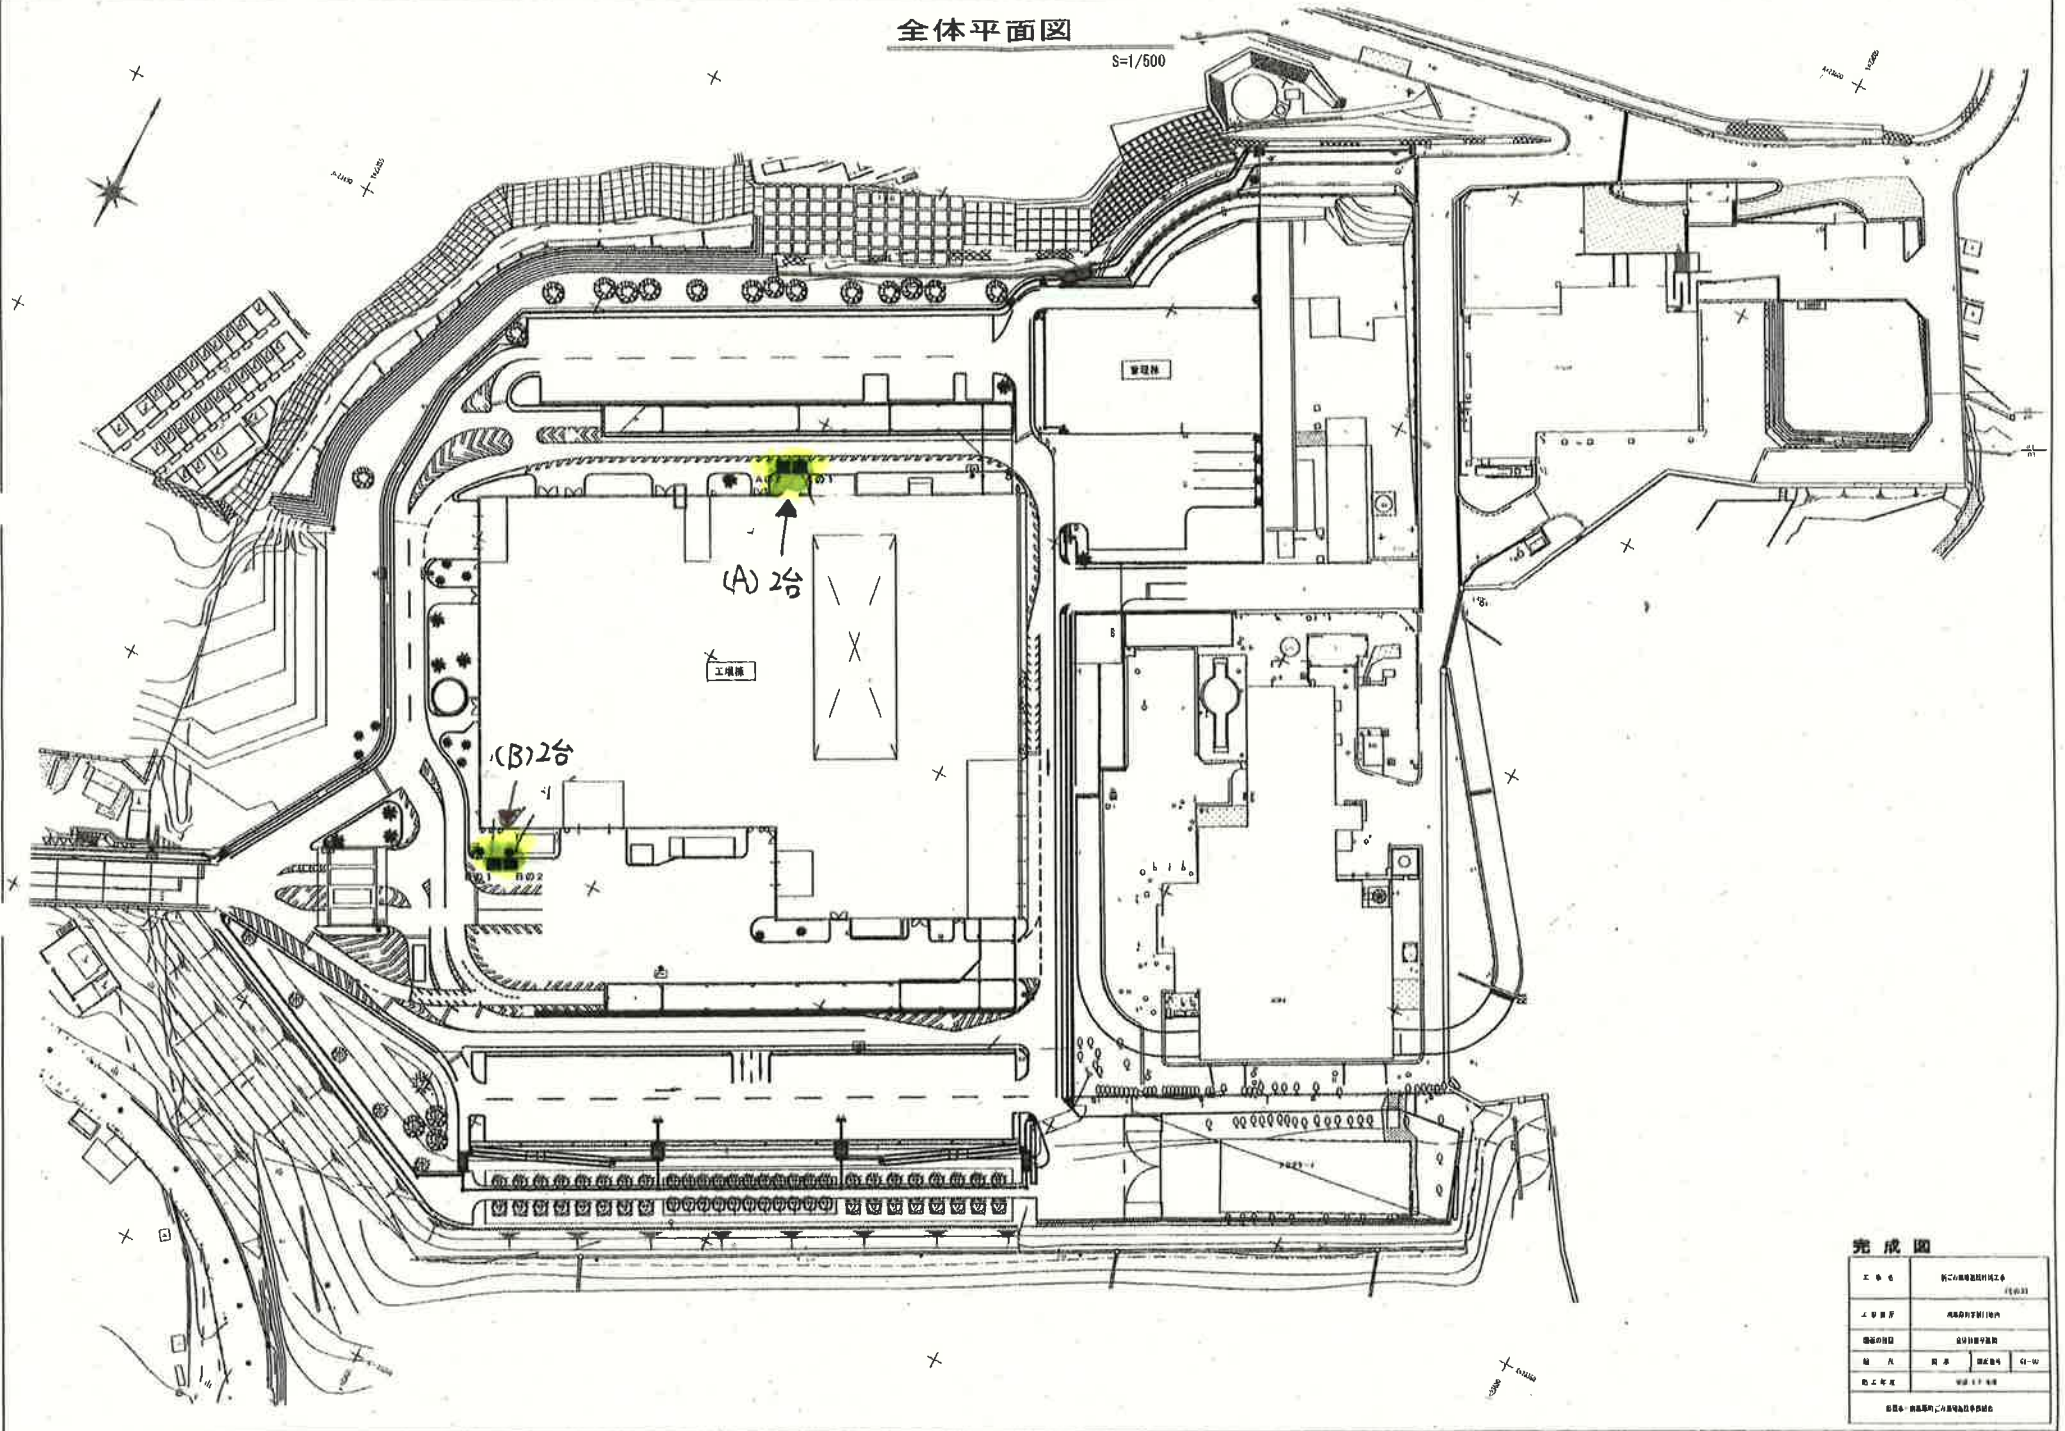

完成図

